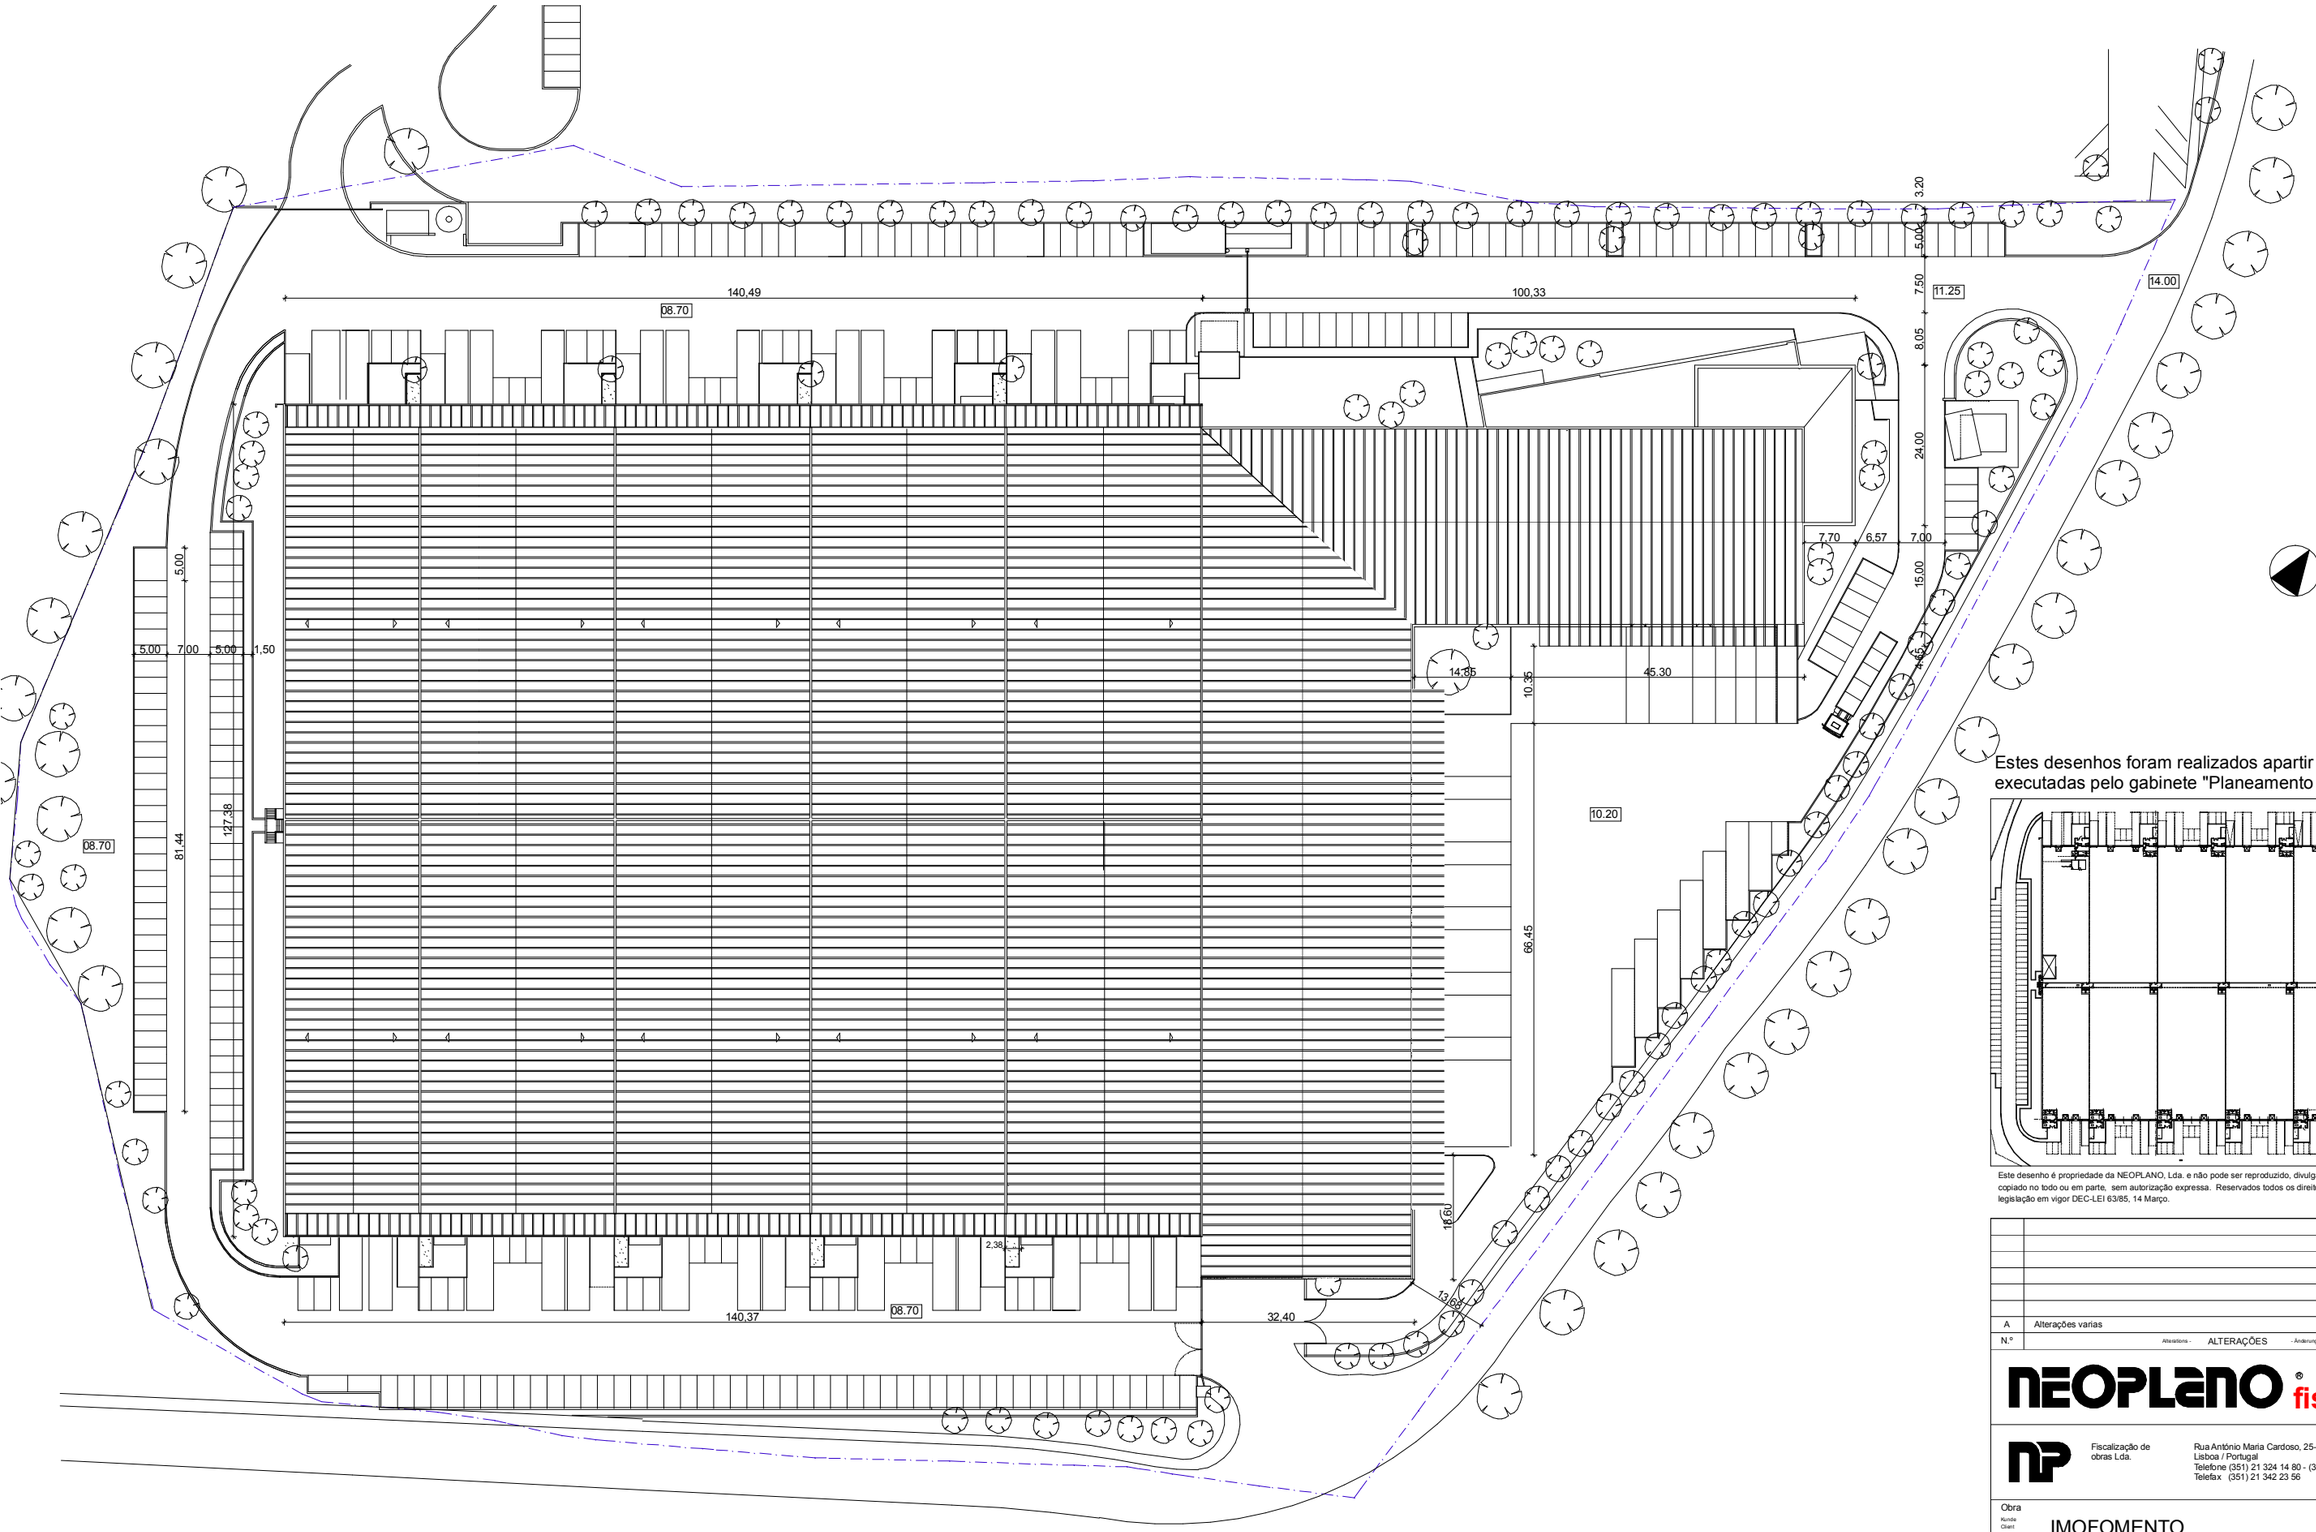


Estes desenhos foram realizados apartir das telas finais executadas pelo gabinete "Planeamento e Gestão Urbanistico, Lda.

LEGENDA

Área do **terreno** : **51.352** m2

Área de **Implantação**: **24.900** m2

Limite de propriedade

Este desenho é propriedade da NEOPLANO, Lda. e não pode ser reproduzido, divulgado ou copiado no todo ou em parte, sem autorização expressa. Reservados todos os direitos pela legislação em vigor DEC-LEI 63/85, 14 Março.

Rectificar todas as cotas em obra

A	Alterações varias	22-03-2011	jn
N.º	Alterations - ALTERAÇÕES - Änderungen	DATA / Date / Datum	NOME / Name

NEOPLANO® fiscalização

Fiscalização de obras Lda.

Rua António Maria Cardoso, 25-3º
Lisboa / Portugal
Telefone (351) 21 324 14 80 - (351) 21 324 14 80
Telefax (351) 21 342 23 56

www.neoplano@neoplano.com
E-mail : fiscalizacao@neoplano.com

Obra
Kunde / Client
IMOFOMENTO
Quinta da Arrogela

Designação
Designation / Zeichnung
Telas Finais
Planta de Implantação

Projecto N.º
Project-Nr. / Projekt-Nr.
0.51.19F

Arquitecto / ~~Engenheiro nº~~
Archit./ Eng. / Archit./ Ing.
F. Pinheiro

Colaborador
Colaborator / Mitarbeiter
jn

Visto e Data
Date / Visum
15.02.11

Escala
Scale / Mst.
1/500

Desenho N.º
Drawing-Nr. / Zeichnungs-Nr.
1.01A