
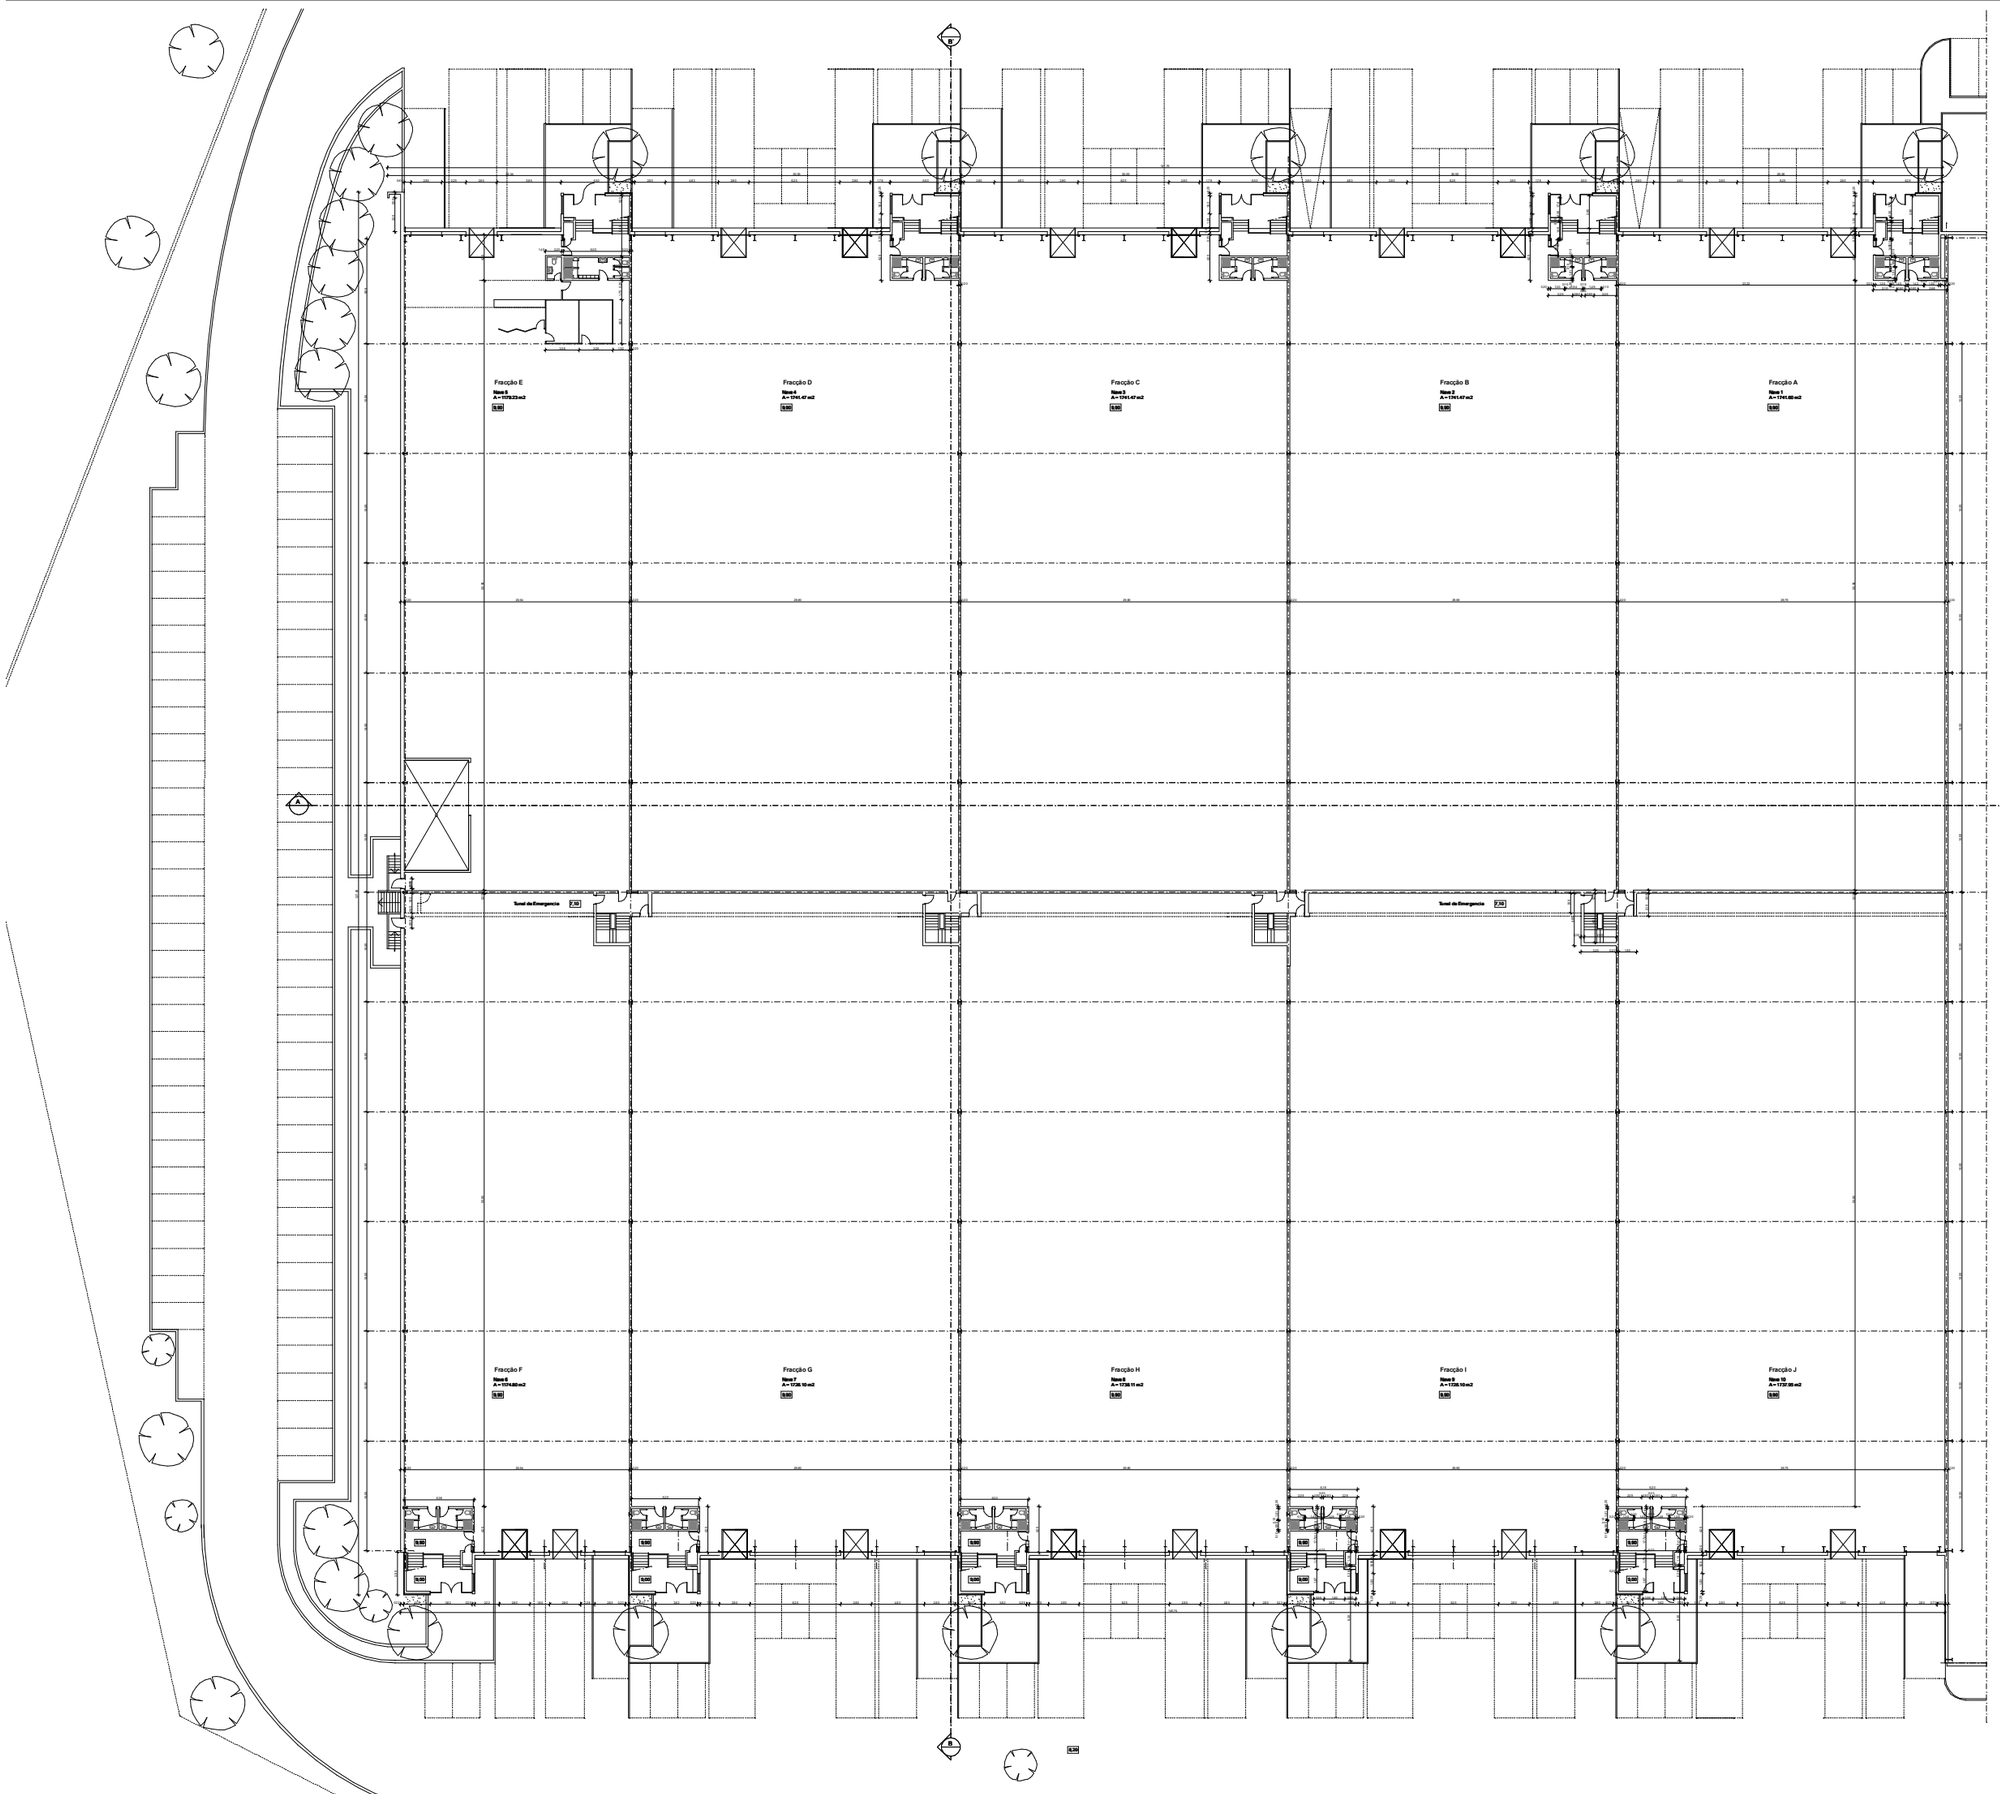


Quadro de á areas

Piso 0	Area Util		Area Util	Area Lazaret	Piso 1	Area Util		Area Util		Area Lazaret	Total abl
Nave 1	A= 1741,30 m2	Entrada + W.C.	A= 32,60 m2	A= 1.823,07 m²	Escritório	A= 171,00 m2	HAll + W.C.	A= 17,40 m2		A= 245,38 m2	A= 2.053,43 m2
Nave 2	A= 1741,47 m2	Entrada + W.C.	A= 33,60 m2	A= 1.828,57 m2	Escritório	A= 174,40 m2	HAll + W.C.	A= 17,40 m2		A= 244,33 m2	A= 2.072,80 m2
Nave 3	A= 1741,47 m2	Entrada + W.C.	A= 33,60 m2	A= 1.828,57 m2	Escritório	A= 174,40 m2	HAll + W.C.	A= 17,40 m2		A= 244,33 m2	A= 2.072,80 m2
Nave 4	A= 1741,47 m2	Entrada + W.C.	A= 33,60 m2	A= 1.828,57 m2	Escritório	A= 174,40 m2	HAll + W.C.	A= 17,40 m2		A= 244,33 m2	A= 2.072,80 m2
Nave 5	A= 1179,23 m2	Entrada + W.C.+Sala	A= 65,60 m2	A= 1.302,87 m2	Escritório	A= 116,00 m2	HAll + W.C.	A= 17,40 m2		A= 175,88 m2	A= 1.468,83 m2
Nave 6	A= 1174,60 m2	Entrada + W.C.	A= 33,60 m2	A= 1.273,34 m2	Escritório	A= 163,40 m2	HAll + W.C.	A= 17,40 m2		A= 169,34 m2	A= 1.442,68 m2
Nave 7	A= 1726,10 m2	Entrada + W.C.	A= 33,60 m2	A= 1.817,20 m2	Escritório	A= 172,00 m2	HAll + W.C.	A= 17,40 m2		A= 245,04 m2	A= 2.062,24 m2
Nave 8	A= 1726,11 m2	Entrada + W.C.	A= 33,60 m2	A= 1.817,20 m2	Escritório	A= 172,00 m2	HAll + W.C.	A= 17,40 m2		A= 245,04 m2	A= 2.062,24 m2
Nave 9	A= 1726,10 m2	Entrada + W.C.	A= 33,60 m2	A= 1.817,20 m2	Escritório	A= 172,00 m2	HAll + W.C.	A= 17,40 m2		A= 245,04 m2	A= 2.062,24 m2
Nave 10	A= 1737,95 m2	Entrada + W.C.	A= 33,60 m2	A= 1.832,80 m2	Escritório	A= 173,55 m2	HAll + W.C.	A= 17,40 m2		A= 244,78 m2	A= 2.077,58 m2
Total abl											19.445,74 m2

Estes desenhos foram realizados a partir das telas finais executadas pelo gabinete "Planeamento e Gestão Urbanistico, Lda.

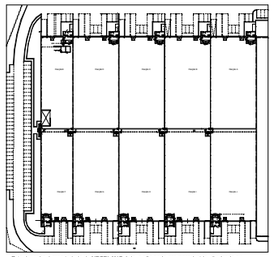

LEGENDA

Este desenho é propriedade da NEOPLANO, Lda. e não pode ser reproduzido, divulgado ou copiado no todo ou em parte, sem autorização expressa. Reservados todos os direitos pela legislação em vigor DEC-LEI 63/85, 14 Março.

Rectificar todas as cotas em obra

N.º	Alterations	ALTERAÇÕES	Alterations	DATA	NOME

NEOPLANO fiscalização

Fiscalização de obras Lda.
Rua António Maria Cardoso, 25-3º
Lisboa / Portugal
Telefone (351) 21 324 14 80 - (351) 21 324 14 80
Telefax (351) 21 342 23 56
www.neoplano@neoplano.com
E-mail: fiscalizacao@neoplano.com

Obra / Work / Ouvrage
IMOFOMENTO
Quinta da Arrogela

Designação / Designation / Dechiffrage
Telas Finais
Planta conjunto do piso 0

Projecto N.º / Project No. / Projet No.: 0.51.19F

Arquitecto / ~~Engenheiro~~ / Architect / Eng. / Architecte / Ing.: F. Pinheiro

Colaborador / Collaborator / Collaborateur: jn

Visto e Data / Date / Visa: 15.02.11

Escala / Scale / Skala: 1/200

Desenho N.º / Drawing No. / Zeichnungs No.: **1.02**