
# 3.PATRO (4.N.P.)–PŮDORYS

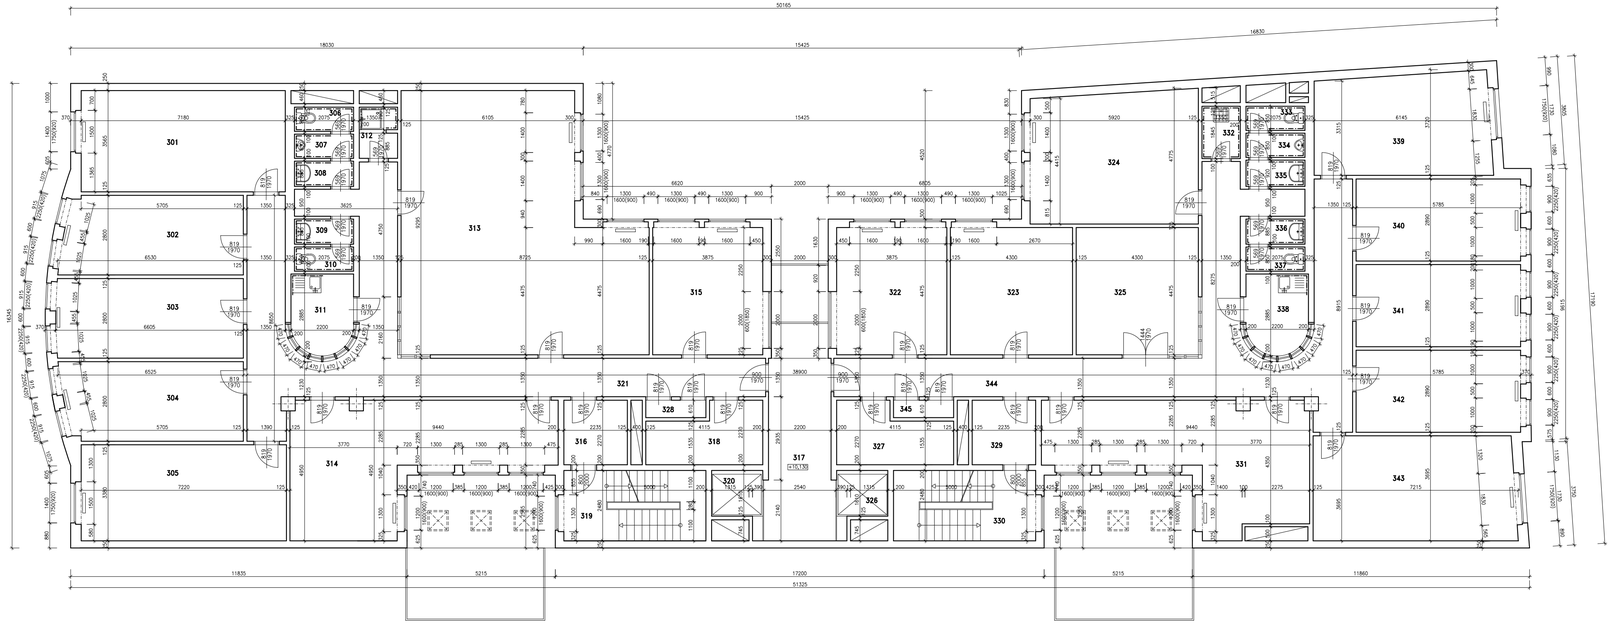

| LEGENDA MÍSTNOSTÍ | | |
|---|---|---|
| Č.M | MÍSTNOST | M2 |
| SPOLEČNÉ PROSTORY | | |
| 317 | HALA | 17,2 |
| 319 | SCHODIŠTĚ S1 | 11,8 |
| 320 | VÝTAH V1 | 3,1 |
| 326 | VÝTAH V2 | 3,1 |
| 330 | SCHODIŠTĚ S2 | 12,0 |
| | CELKEM | 47.200 |
| LEVÝ TRAKT | | |
| 301 | KANCELÁŘ | 25,4 |
| 302 | KANCELÁŘ | 17,8 |
| 303 | KANCELÁŘ | 18,5 |
| 304 | KANCELÁŘ | 17,5 |
| 305 | KANCELÁŘ | 24,2 |
| 306 | WC | 1,75 |
| 307 | PISOÁR | 1,75 |
| 308 | PŘEDSÍŇ WC | 1,8 |
| 309 | PŘEDSÍŇ WC | 1,8 |
| 310 | WC | 1,75 |
| 311 | KUCHYŇKA | 5,75 |
| 312 | SPRCHA | 2,4 |
| 313 | KANCELÁŘ | 68,4 |
| 314 | KANCELÁŘ | 30,0 |
| 315 | KANCELÁŘ | 17,4 |
| 316 | PŘEDSÍŇ | 5,1 |
| 318 | SKLAD | 7,9 |
| 321 | CHODBA | 44,4 |
| 328 | EL.ROZVADĚČ | 1,1 |
| | CELKEM | 294.700 |

| LEGENDA MÍSTNOSTÍ | | |
|---|---|---|
| Č.M | MÍSTNOST | M2 |
| PRAVÝ TRAKT | | |
| 322 | KANCELÁŘ | 17,4 |
| 323 | KANCELÁŘ | 19,3 |
| 324 | KANCELÁŘ | 27,2 |
| 325 | ZASEDACÍ MÍSTNOST | 19,2 |
| 327 | ARCHIV | 7,9 |
| 329 | PŘEDSÍŇ | 5,1 |
| 331 | KANCELÁŘ | 30,4 |
| 332 | ÚKLIDOVÁ KOMORA | 2,5 |
| 333 | WC | 1,75 |
| 334 | PISOÁR | 1,75 |
| 335 | PŘEDSÍŇ WC | 1,85 |
| 336 | PŘEDSÍŇ WC | 1,8 |
| 337 | WC | 1,75 |
| 338 | KUCHYŇKA | 5,75 |
| 339 | KANCELÁŘ | 21,8 |
| 340 | KANCELÁŘ | 16,7 |
| 341 | KANCELÁŘ | 16,7 |
| 342 | KANCELÁŘ | 16,7 |
| 343 | KANCELÁŘ | 26,1 |
| 344 | CHODBA | 44,8 |
| 345 | EL.ROZVADĚČ | 1,1 |
| | CELKEM | 287.550 |

| | | | |
|---|---|---|---|
| VED. PROJEKTANT | ZODP. PROJEKTANT | VYPRACOVAL<br>RADOMÍR KAMEŠ | ZAMĚŘOVÁNÍ BUDOV A STAVEB<br>RADOMÍR KAMEŠ<br>ALEJOVÁ 746/37, ÚSTÍ N.L., 400 01<br>tel.777940891 email: rkazuv@email.cz<br>pasport-domu.webnode.cz |
| MÍSTO STAVBY K.Ú. Vinohrady [727164] | | | |
| STAVEBNÍK Modrá pyramida stavební spořitelna, a.s., Bělehradská 222/128, 12000 Praha 2 | | | Č. ZAK. RPS/2022/25 |
| PASPORT-CENTRUM MODRÁ PYRAMIDA<br>Bělehradská 222/128, 120 00 Vinohrady | | | DATUM DUBEN 2022 |
| | | | STUPEŇ ZSS |
| | | | FORMÁT 4x44 |
| 3.PATRO (4.N.P.)–PŮDORYS | | | MĚŘÍTKO 1:100 ČÍSLO VÝKRESU A-8 |