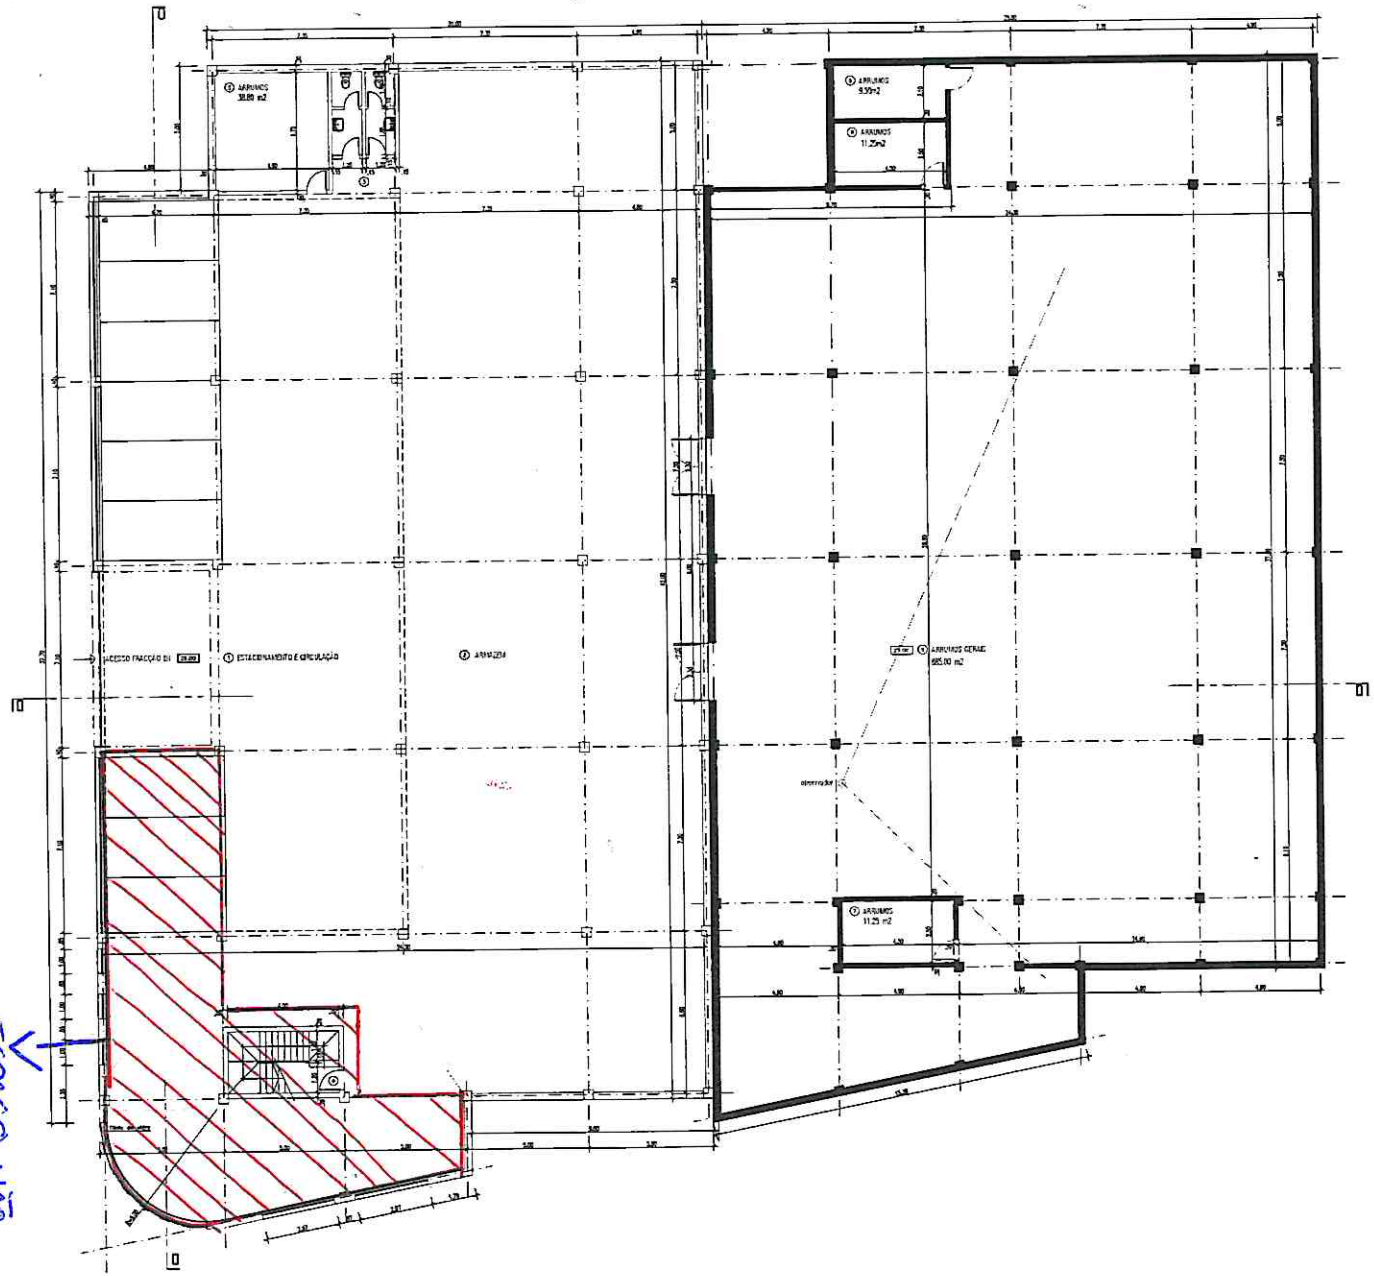

AREA DA CAVE 2 842.75m2
AREA DE CONST. S/ ESTACION. 722.75m2

1. ESTACIONAMENTO (8 LUG.) E CIRCULAÇÃO (847.00M2)
2. ARMAZEM (841.50m2)
3. NUCLEO DE INSTALAÇÕES SANITARIAS (14.50m2)
4. ESCADA DE SERVIÇO/EMERGENCIA, ACESSO R/CHAO (14.20m2)
5. ARRUMOS (38.88M2)

AREA TOTAL DE ARRUMOS - ZONA AMPLIADA 917.00m2

5. ARRUMOS GERAIS (685.00m2)
6. ARRUMOS (11.25m2)
7. ARRUMOS (11.25m2)
8. ARRUMOS (8.59m2)

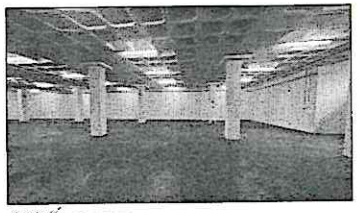

observador

RENAPEL Comércio de Papel, Lda

ZONA INDUSTRIAL DE RIBEIRA - LISBOA BLOCO B

LICENCIAMENTO / LEGALIZAÇÃO

PROPOSTO

CONDICIONAMENTO DE ARMAZÉNS - BLOCO B - FRAÇÃO B

BLOCO B - PLANTA DA CAVE - AMPLIAÇÃO DA FRAÇÃO D1

Abril / 2022

07