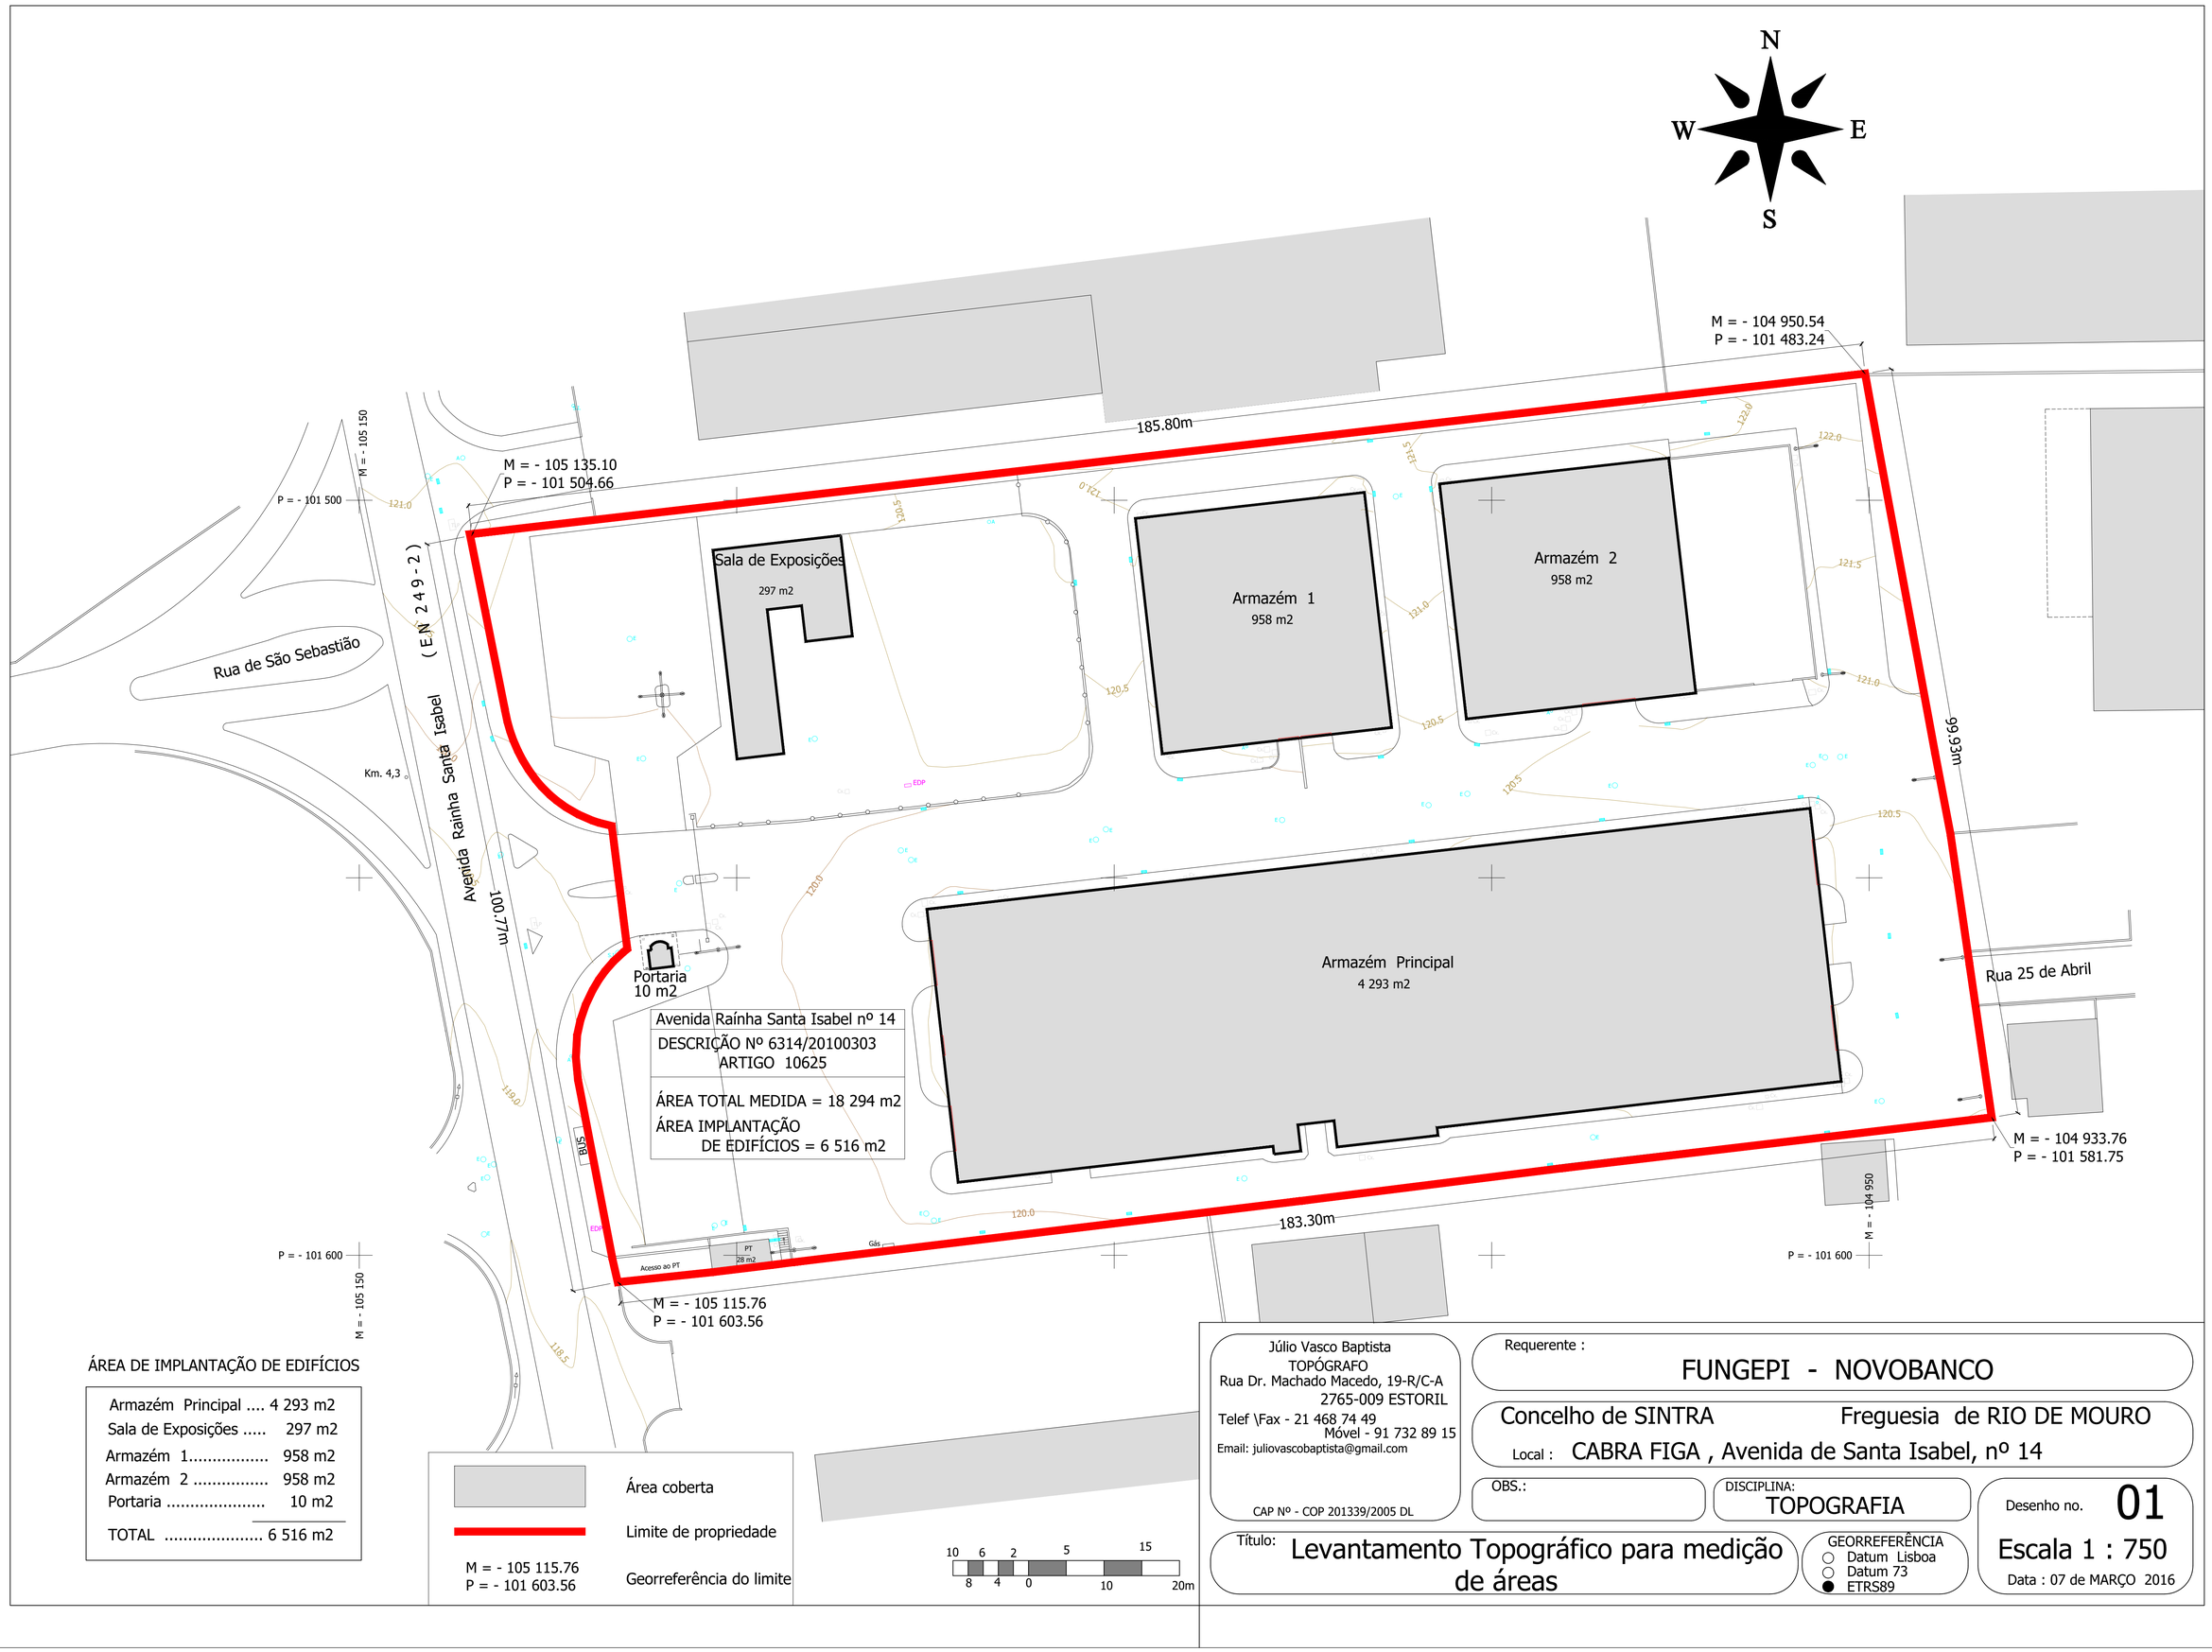


ÁREA DE IMPLANTAÇÃO DE EDIFÍCIOS

Armazém Principal	4 293 m2
Sala de Exposições	297 m2
Armazém 1.....	958 m2
Armazém 2	958 m2
Portaria	10 m2
TOTAL	6 516 m2

Júlio Vasco Baptista
TOPÓGRAFO
Rua Dr. Machado Macedo, 19-R/C-A
2765-009 ESTORIL
Telef \Fax - 21 468 74 49
Móvel - 91 732 89 15
Email: juliovascobaptista@gmail.com
CAP Nº - COP 201339/2005 DL

Requerente :
FUNGEPI - NOVOBANCO

Concelho de SINTRA Freguesia de RIO DE MOURO

Local : CABRA FIGA , Avenida de Santa Isabel, nº 14

OBS.:

DISCIPLINA:
TOPOGRAFIA

Título: Levantamento Topográfico para medição de áreas

GEORREFERÊNCIA
○ Datum Lisboa
○ Datum 73
● ETRS89

Desenho no. 01

Escala 1 : 750

Data : 07 de MARÇO 2016